


CONFORME A OBRA

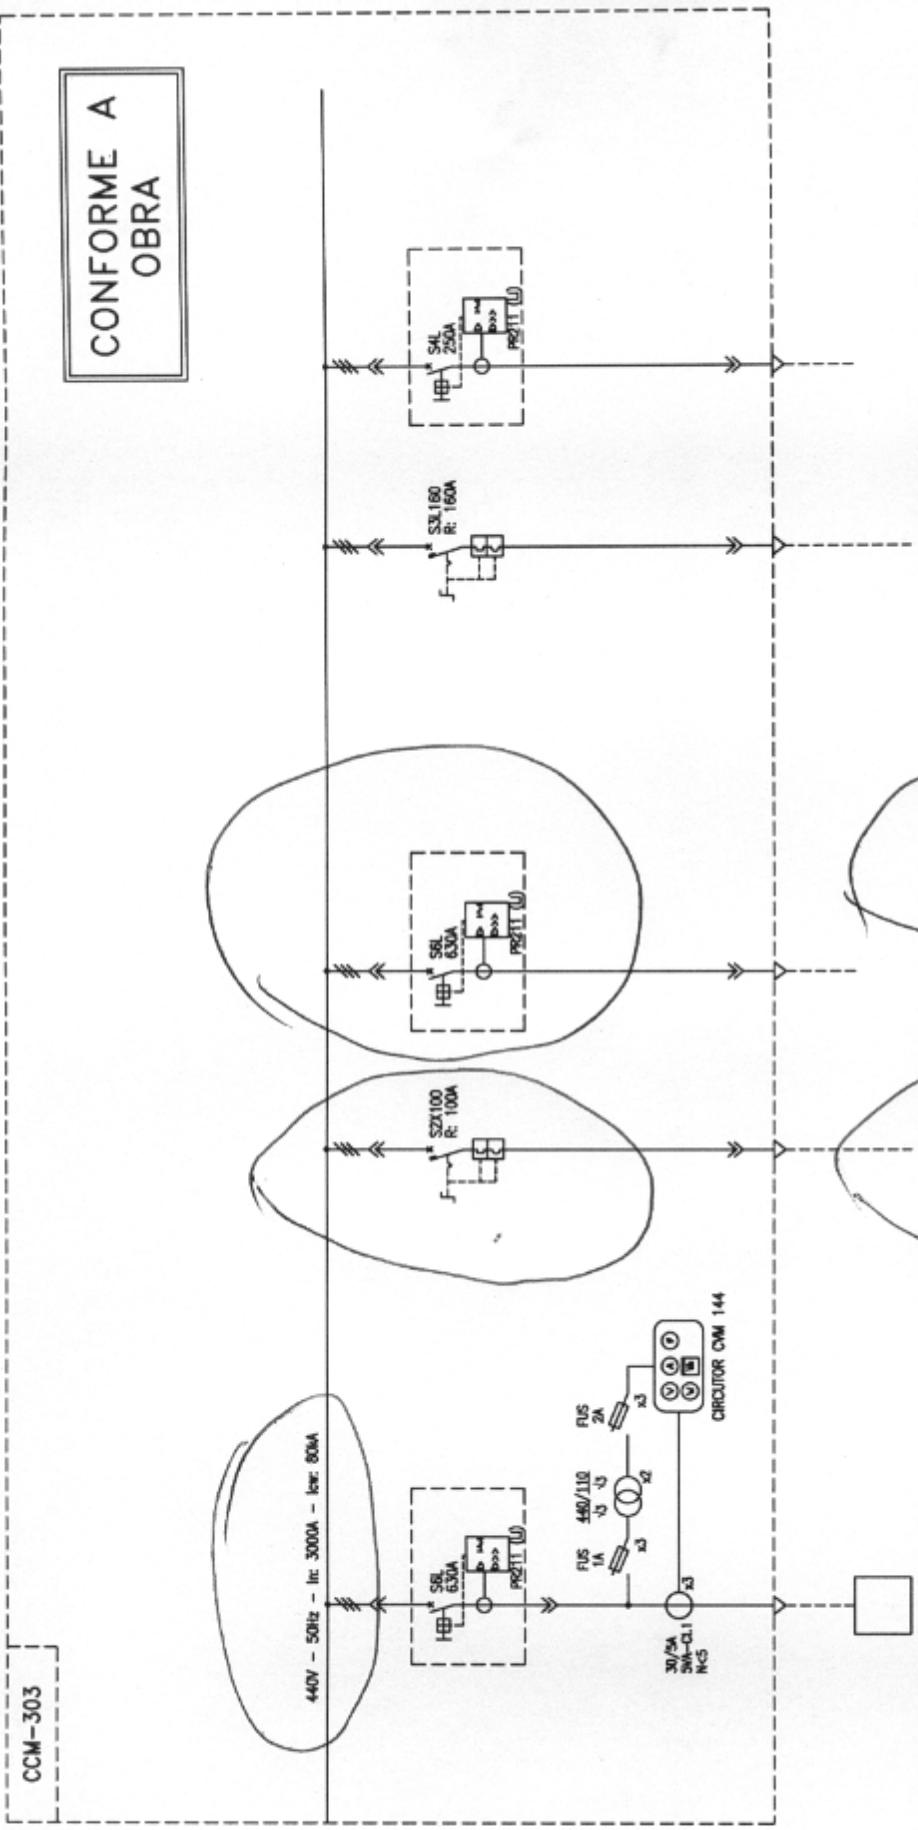

DE PAGINA 7

ENTRADA/SALIDA TAG	DESCRIPCION	36	37	38	39	40
2304-B		SPARE	SPARE	SPARE	TRA301	SPARE
333	POTENCIA NOMINAL(KW)	70	175		75	
520	CORRIENTE (A)				98.4	
S3-2-2	TIPICO	L3-1	L3-2	L3-1	L3-1	L3-1
D230-P340375	CABLE				D280-P340301	
16E	SECCION DE CABLE	BE	BE	BE	BE	BE
1	MODULO	2	2	2	2	3
	COLUMNA					

Documento Referencial -

Preparado por: MEP  
 Aprobado por: GUILLERMO SCHLOTTHAUER  
 Proyecto: TECHINT - ANCAP  
 Expansión de la Teja Refinería

N° TECHINT : 2734-E-EU-506009

Des. Doc. Des. Item.

Opto. Resp. I.P.S. Rev. Ind. Idioma

Documento 240200-04-1001 Hoja 8 Cont. -

ABB ASEA BROWN BOVERI

Del. por: R. CURRAN  
 Fecha: 27/09/02  
 Descripción: GHS  
 Ejecución: GHS

Se reservan los derechos de este documento y su explotación en su totalidad. No se permite la reproducción o el uso no autorizado sin el consentimiento expreso de ABB. © ABB